


CÓDIGO	LARGURA	ALTURA	PEITORIL	TIPO	MATERIAL	QUANTIDADE
J1	2,20	1,10	1,70	CORRER	ALUMÍNIO E VIDRO	03
J2	2,20	0,75	2,10	BASCULANTE	ALUMÍNIO E VIDRO	03
J3	1,00	0,75	2,10	BASCULANTE	ALUMÍNIO E VIDRO	02
J4	1,50	1,10	1,00	CORRER	ALUMÍNIO E VIDRO	02
J5	4,00	1,10	1,00	VIDRO FIXO	ALUMÍNIO E VIDRO	02
J6	0,70	1,00	1,00	BASCULANTE	ALUMÍNIO E VIDRO	01
J7	4,78	1,80	1,00	MAXIM-AR/FIXA	ALUMÍNIO E VIDRO	02
J8	2,35	1,80	1,00	MAXIM-AR/FIXA	ALUMÍNIO E VIDRO	02
J9	4,20	2,00	1,00	VIDRO FIXO	ALUMÍNIO E VIDRO	04
J10	2,85	2,00	1,00	MAXIM-AR/FIXA	ALUMÍNIO E VIDRO	02
J11	2,60	1,80	1,00	CORRER	ALUMÍNIO E VIDRO	01
J12*	0,80	0,80	1,60	VIDRO FIXO	ALUMÍNIO E VIDRO	03
J13	2,80	0,30	2,10	PRISMA DE VENT. E ILUM.	FERRO SEM VIDRO	02
J14	2,00	1,80	1,05	CORRER	ALUMÍNIO E VIDRO	02
J15	1,40	1,80	1,00	CORRER	ALUMÍNIO E VIDRO	01
J16	1,40	1,10	1,00	MAXIM-AR	ALUMÍNIO E VIDRO	01
J17	2,00	1,05	1,80	MAXIM-AR	ALUMÍNIO E VIDRO	02
J18	1,75	1,05	1,80	MAXIM-AR	ALUMÍNIO E VIDRO	03
J19	1,75	1,80	1,05	ABRIR/FIXA	ALUMÍNIO E VIDRO	01
J20	4,00	1,05	1,05	CORRER	ALUMÍNIO E VIDRO	01
J21	4,00	1,05	1,80	MAXIM-AR	ALUMÍNIO E VIDRO	01
J22	2,00	1,00	1,10	VIDRO FIXO	ALUMÍNIO E VIDRO	01
J23	4,78	1,80	1,00	BASCULANTE/FIXA	ALUMÍNIO E VIDRO	02

CÓDIGO	LARGURA	ALTURA	PEITORIL	TIPO	MATERIAL	QUANTIDADE
J24	2,35	1,80	1,00	BASCULANTE	ALUMÍNIO E VIDRO	04
J25	2,80	0,30	2,10	PRISMA DE VENT. E ILUM.	—	—
J26	1,50	1,10	1,00	BASCULANTE	ALUMÍNIO E VIDRO	01
J27	2,08	1,05	1,05	CORRER	ALUMÍNIO E VIDRO	02
J28	1,15	2,75	0,10	VIDRO FIXO	ALUMÍNIO E VIDRO	69
J29*	0,55	2,75	0,10	BASCULANTE	ALUMÍNIO E VIDRO	92
J30	1,15	3,50	0,10	VIDRO FIXO	ALUMÍNIO E VIDRO	101
J31	0,55	3,50	0,10	BASCULANTE	ALUMÍNIO E VIDRO	132
J32	0,75	2,40	0,90	VIDRO FIXO	ALUMÍNIO E VIDRO	174
J33	0,75	2,40	0,90	BASCULANTE	ALUMÍNIO E VIDRO	156
P1	0,70	2,10	—	ABRIR	MADERA	03
P2	0,80	2,10	—	ABRIR	MADERA	16
P3*	0,60	1,60	—	ABRIR	MADERA	01
P4*	0,60	1,60	—	ABRIR	MADERA	30
P5*	0,80	2,10	—	ABRIR	MADERA	06
P6*	1,80	2,00	—	DUPLA DE ABRIR	ALUMÍNIO E VIDRO	01
P7*	2,00	2,00	—	DUPLA DE ABRIR	ALUMÍNIO E VIDRO	01
P8*	1,40	2,10	—	DUPLA DE ABRIR	ALUMÍNIO E VIDRO	02
P9*	1,40	2,10	—	DUPLA DE ABRIR	ALUMÍNIO E VIDRO	03
P10	0,80	2,10	—	ABRIR	DIVISÓRIA	05
P11*	1,00	2,05	—	ABRIR	ALUMÍNIO E VIDRO	01
P12*	1,80	2,10	—	DUPLA DE ABRIR	ALUMÍNIO E VIDRO	02


CÓDIGO	LARGURA	ALTURA	PEITORIL	TIPO	MATERIAL	QUANTIDADE
P13	1,70	2,10	—	DUPLA DE ABRIR	ALUMÍNIO	02
P14	0,80	2,20	—	ABRIR	ALUMÍNIO	01
P15*	0,90	2,10	—	ABRIR	ALUMÍNIO	01
P16	0,80	2,10	—	ABRIR	ALUMÍNIO	03
P17	1,40	2,10	—	DUPLA DE ABRIR	ALUMÍNIO	01
P18*	1,60	2,15	—	DUPLA DE ABRIR	VIDRO	01
P19*	0,80	2,10	—	ABRIR	MADERA	39
P20*	0,80	2,10	—	ABRIR	MADERA	03
P21	1,25	2,20	—	ABRIR	GRADE	01
P22*	1,15	2,10	—	DUPLA DE ABRIR	ALUMÍNIO E VIDRO	01

ÁREA	CONSTRUIDA	CIRCULAÇÃO	COMPUTÁVEL
1º PAV.	1.431,20m²	207,58m²	1.223,62m²
2º PAV.	1.697,65m²	361,39m²	1.409,00m²
3º PAV.	2.463,17m²	221,00m²	2.242,17m²
TOTAL	5.552,02m²	789,97m²	4.874,79m²

- ESPECIFICAÇÃO DE MATERIAIS**
- PISO**
- 1 - KORODUR
 - 2 - CERÂMICO
 - 3 - EMBORRACHADO
 - 4 - VINÍLICO SEMIFLEXÍVEL
 - 5 - CONTRAPISO
 - 6 - DIFERENTES TIPOS NO MESMO AMBIENTE
- PAREDE**
- 1 - REBOCADA E PINTADA
 - 2 - REVESTIDA COM AZULEJO
 - 3 - REVESTIDA COM AZULEJO ATÉ ALTURA DE 2,20
 - 4 - REVESTIDA COM AZULEJO ATÉ ALTURA DE 1,80
 - 5 - DIFERENTES TIPOS NO MESMO AMBIENTE
- TETO**
- 1 - REBOCADO E PINTADO
 - 2 - FORRO PVC
 - 3 - FORRO EM LAMBRIS DE MADEIRA
 - 4 - CONCRETO AFARENTE
 - 5 - FORRO EM GESSO ACARTONADO

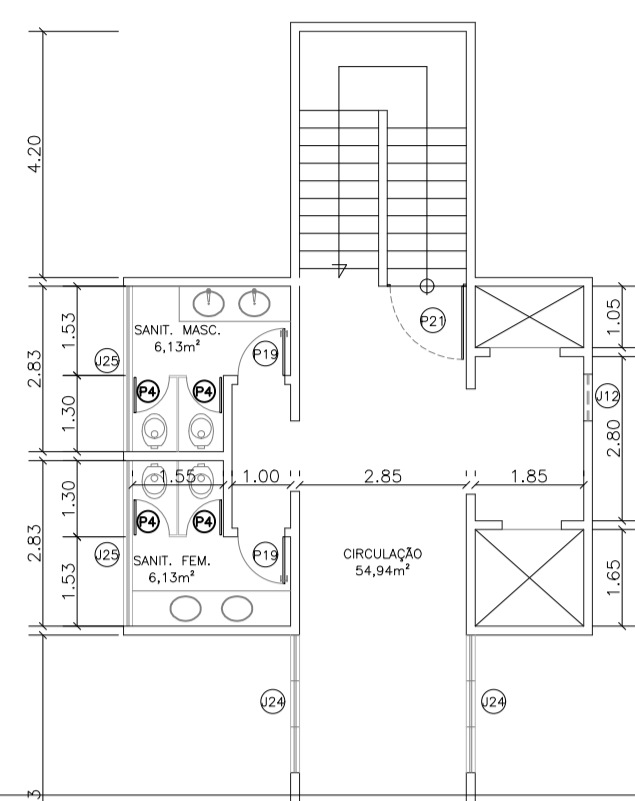

- NOTAS:**
- CORRER MEDIDAS NO LOCAL;
 - MEDIDAS EM METROS;
 - PAREDES NÃO COTADAS POSSUEM 15cm;
 - P3*: PORTA ELEVADA 10cm DO PISO;
 - P4*: PORTA ELEVADA 20cm DO PISO;
 - P5*: PORTA COM FLUXADOR HORIZONTAL EM AÇO;
 - P6*: BANDEIRA FIXA EM VIDRO E ALUMÍNIO COM ALTURA DE 90cm ACIMA DA PORTA;
 - P7*: BANDEIRA FIXA EM VIDRO E ALUMÍNIO COM ALTURA DE 80cm ACIMA DA PORTA;
 - P8*: BANDEIRA FIXA EM VIDRO E ALUMÍNIO COM ALTURA DE 70cm ACIMA DA PORTA;
 - P9*: BANDEIRA FIXA EM VIDRO E ALUMÍNIO COM ALTURA DE 75cm ACIMA DA PORTA;
 - P10*: BANDEIRA FIXA EM VIDRO E ALUMÍNIO COM ALTURA DE 75cm ACIMA DA PORTA;
 - P11*: BANDEIRA FIXA EM VIDRO E ALUMÍNIO COM ALTURA DE 70cm ACIMA DA PORTA;
 - P12*: BANDEIRA FIXA EM VIDRO E ALUMÍNIO COM ALTURA DE 70cm ACIMA DA PORTA;
 - P13*: BANDEIRA FIXA EM MADEIRA COM ALTURA DE 70cm ACIMA DA PORTA;
 - P14*: BANDEIRA FIXA EM MADEIRA COM ALTURA DE 70cm ACIMA DA PORTA;
 - P15*: PORTA COM VENEZIANA EM ALUMÍNIO INTEGRADA;
 - P16*: BANDEIRA FIXA EM VIDRO E ALUMÍNIO COM ALTURA DE 80cm ACIMA DA PORTA;
 - J12*: ABERTURA CIRCULAR DE RAIO 40cm;
 - J29*: BÂSCULA APOIADA SOBRE VIDRO FIXO DE DIMENSÃO 50x90cm.

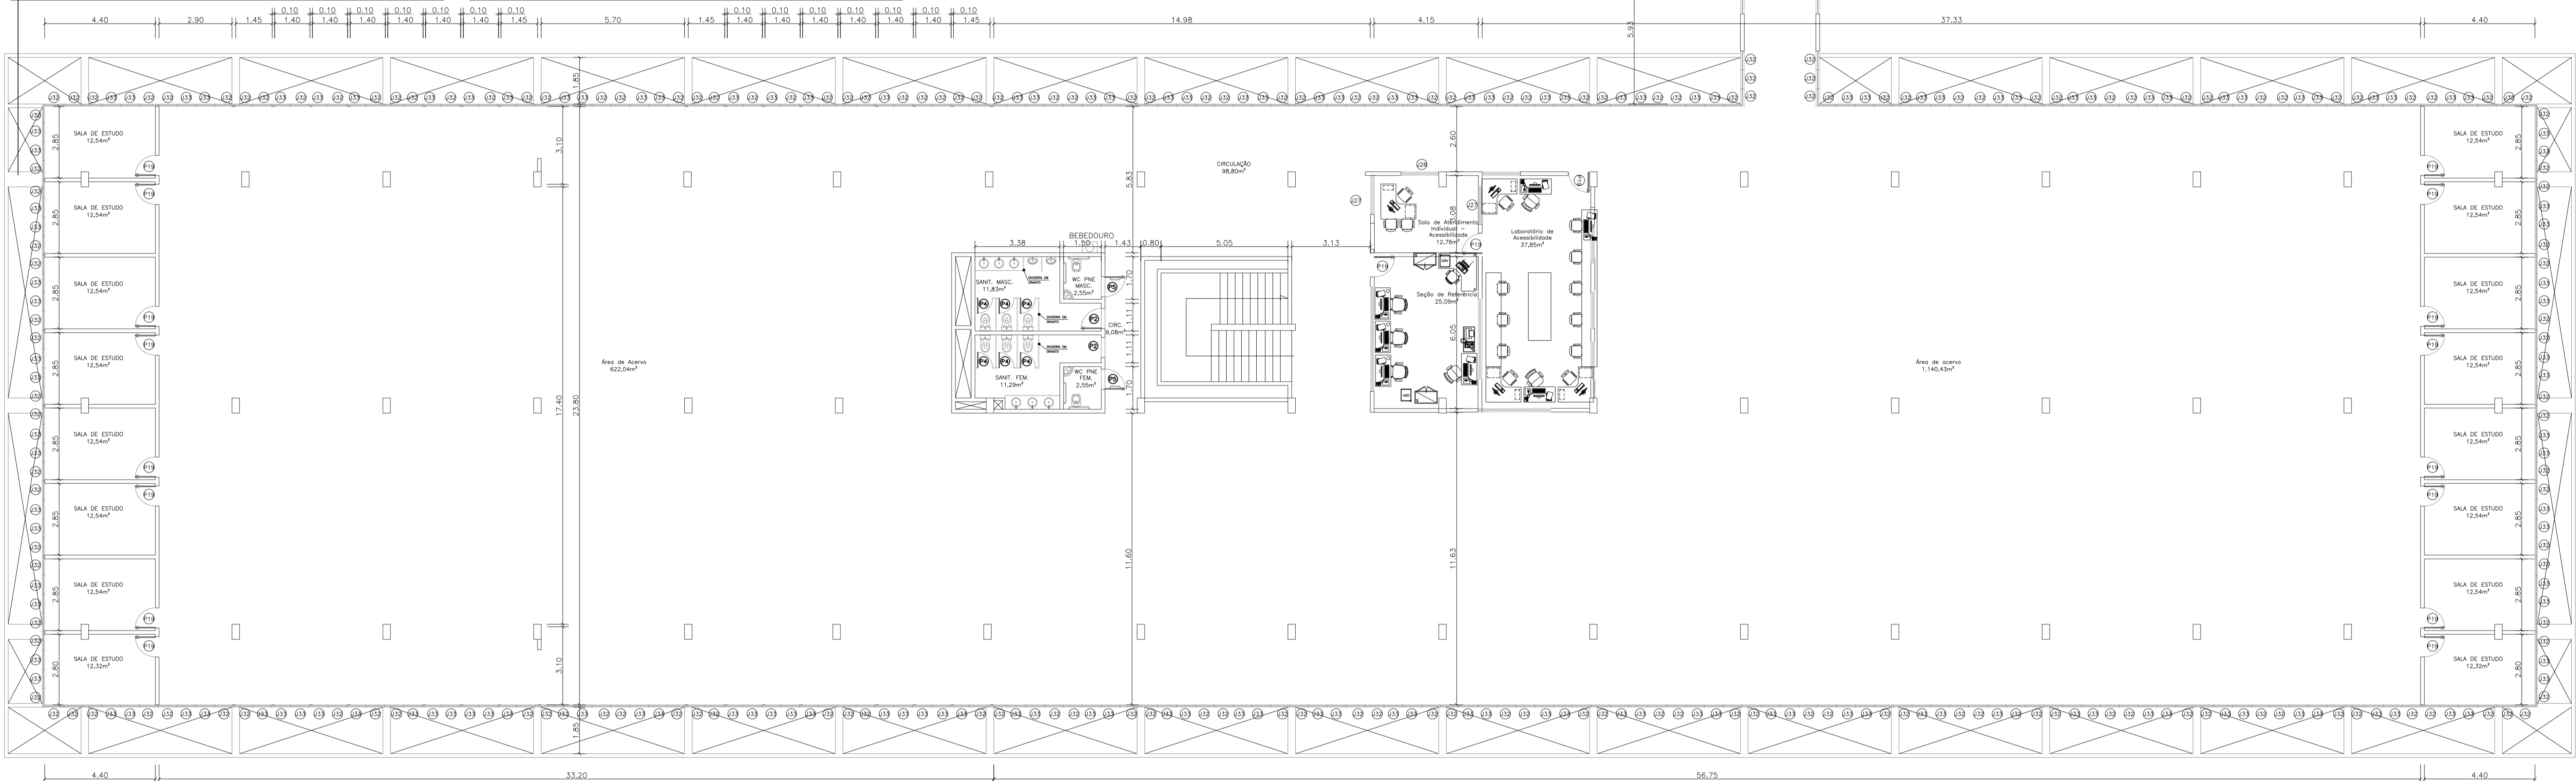

PLANTA BAIXA - 3º PAVIMENTO
ESCALA: 1/100

UFES
UNIVERSIDADE FEDERAL DO ESPÍRITO SANTO
PREFEITURA UNIVERSITÁRIA

RETOR: PAULO SÉRGIO DE PAULA VARGAS
PROFESSOR: RENATO CARLOS SCHWAB ALVES

PROJETO: GOABEIRAS
CAMPUS: UNIDADE ADMINISTRATIVA
EDIFICAÇÃO: BIBLIOTECA CENTRAL
TIPO: ARQUITETURA
TÍTULO: PLANTA BAIXA - AS BUILT

RESP. PROJETO: _____ CREA: _____ PROVA: _____
RESP. TÉCNICO: _____ CREA: _____

PROJETISTA: _____

ESCALA: 1:100 ÁREA TOTAL: 5.552,02 m² DATA: _____ REVISÃO: JUN/2020 RESENHISTA: VITOR TOLEDO

03/03